

Implantation des sommets				Raccordements		
Point	X (m)	Y (m)	Gisement (gr)	Distance (m)	Rayon (m)	Surface (m ²)
B.260	1422692.787	6135642.866				
			233.3523	26.700		
B.240	1422679.430	6135619.747				
			133.3406	2.000		
B.241	1422681.162	6135618.747				
			133.3406	15.200		
B.242	1422694.325	6135611.145				
			33.3523	27.700		
B.258	1422708.182	6135635.130				
			33.3523	2.000		
B.257	1422709.183	6135636.862				
			333.3406	14.190		
B.259	1422696.895	6135643.958				
			283.4576	4.250		
B.260	1422692.787	6135642.866				

DEPARTEMENT DE LA VENDEE

COMMUNE DE BENET

Quartier d'habitation

"Les Carreliers"

(autorisé par arrêté PA n°085 020 17 F0002 du 11/06/2018)

Plan de Vente et de Bornage

Lot n° : 43

Plan de situation



Référence Dossier : L16227

Date d'élaboration : 17 Mai 2021



GEOMETRE - EXPERT
BUREAU D'ETUDE TECHNIQUE
Bernard MORINIERE
Ingénieur Géomètre Diplômé de l'ESGT
19, Rue La Fontaine - 85000 LA ROCHE SUR YON
Tél : 02.51.24.12.34 - Fax : 02.51.05.83.04
E-mail : morinierelarochegemetre@wanadoo.fr

Plan de Vente et de Bornage

Lot n° : 43

Section : AK n° 402

Superficie : 506 m²

Surface plancher : 170 m²

LÉGENDE



Stationnement privatif non clos ouvert sur le domaine public (6.00x6.00m cotes minimales)
Emplacement définitif

OUVRAGES HORS SOL : (emplacement à titre indicatif)

00.00
+ (00.00)
■
BEU 4.3
T: 25.64
Fe: 23.43
P: 2.21

- cote terrain naturel (nivellement effectué avant travaux de viabilité)
- cote voirie finie
- regard tabouret EU

- cote tampon de la fosse
- cote radier du branchement EU } Plan de récolement
=> Colas Centre Ouest du 23/09/2019 indice A

Gestion des Eaux Pluviales

Réalisation d'un ouvrage d'infiltration par chacun des acquéreurs sur la base des prescriptions du Dossier Loi sur l'Eau (paragraphe 2.2.3 du document ci-joint au format PDF)



- citerneau



- coffret branchement EDF



- candélabre

Le constructeur devra s'assurer de la compatibilité de son projet avec les équipements en place sur la parcelle.
A défaut ces derniers pourront être déplacés, après accord de la mairie et des concessionnaires de réseaux, aux frais exclusifs du demandeur.

LEGENDE (COUCHE ANOMALIE GÉORADAR)


- Anomalie géoradar pouvant correspondre à une cavité (à contrôler par sondage à la pelle mécanique)
- Anomalie géoradar correspondant à une cavité comblée (contrôlé par sondages à la pelle mécanique)
- Anomalie géoradar correspondant à une cavité vide (relevé de la cavité effectué)

Issue du rapport PROSPECTION Géoradar: recherche de Cavités Etablie le 23/04/21 par IGESOL (Réf Dossier: 5800)

Echelle: 1/200

Référence Dossier : L16227

Date d'élaboration : 17 Mai 2021

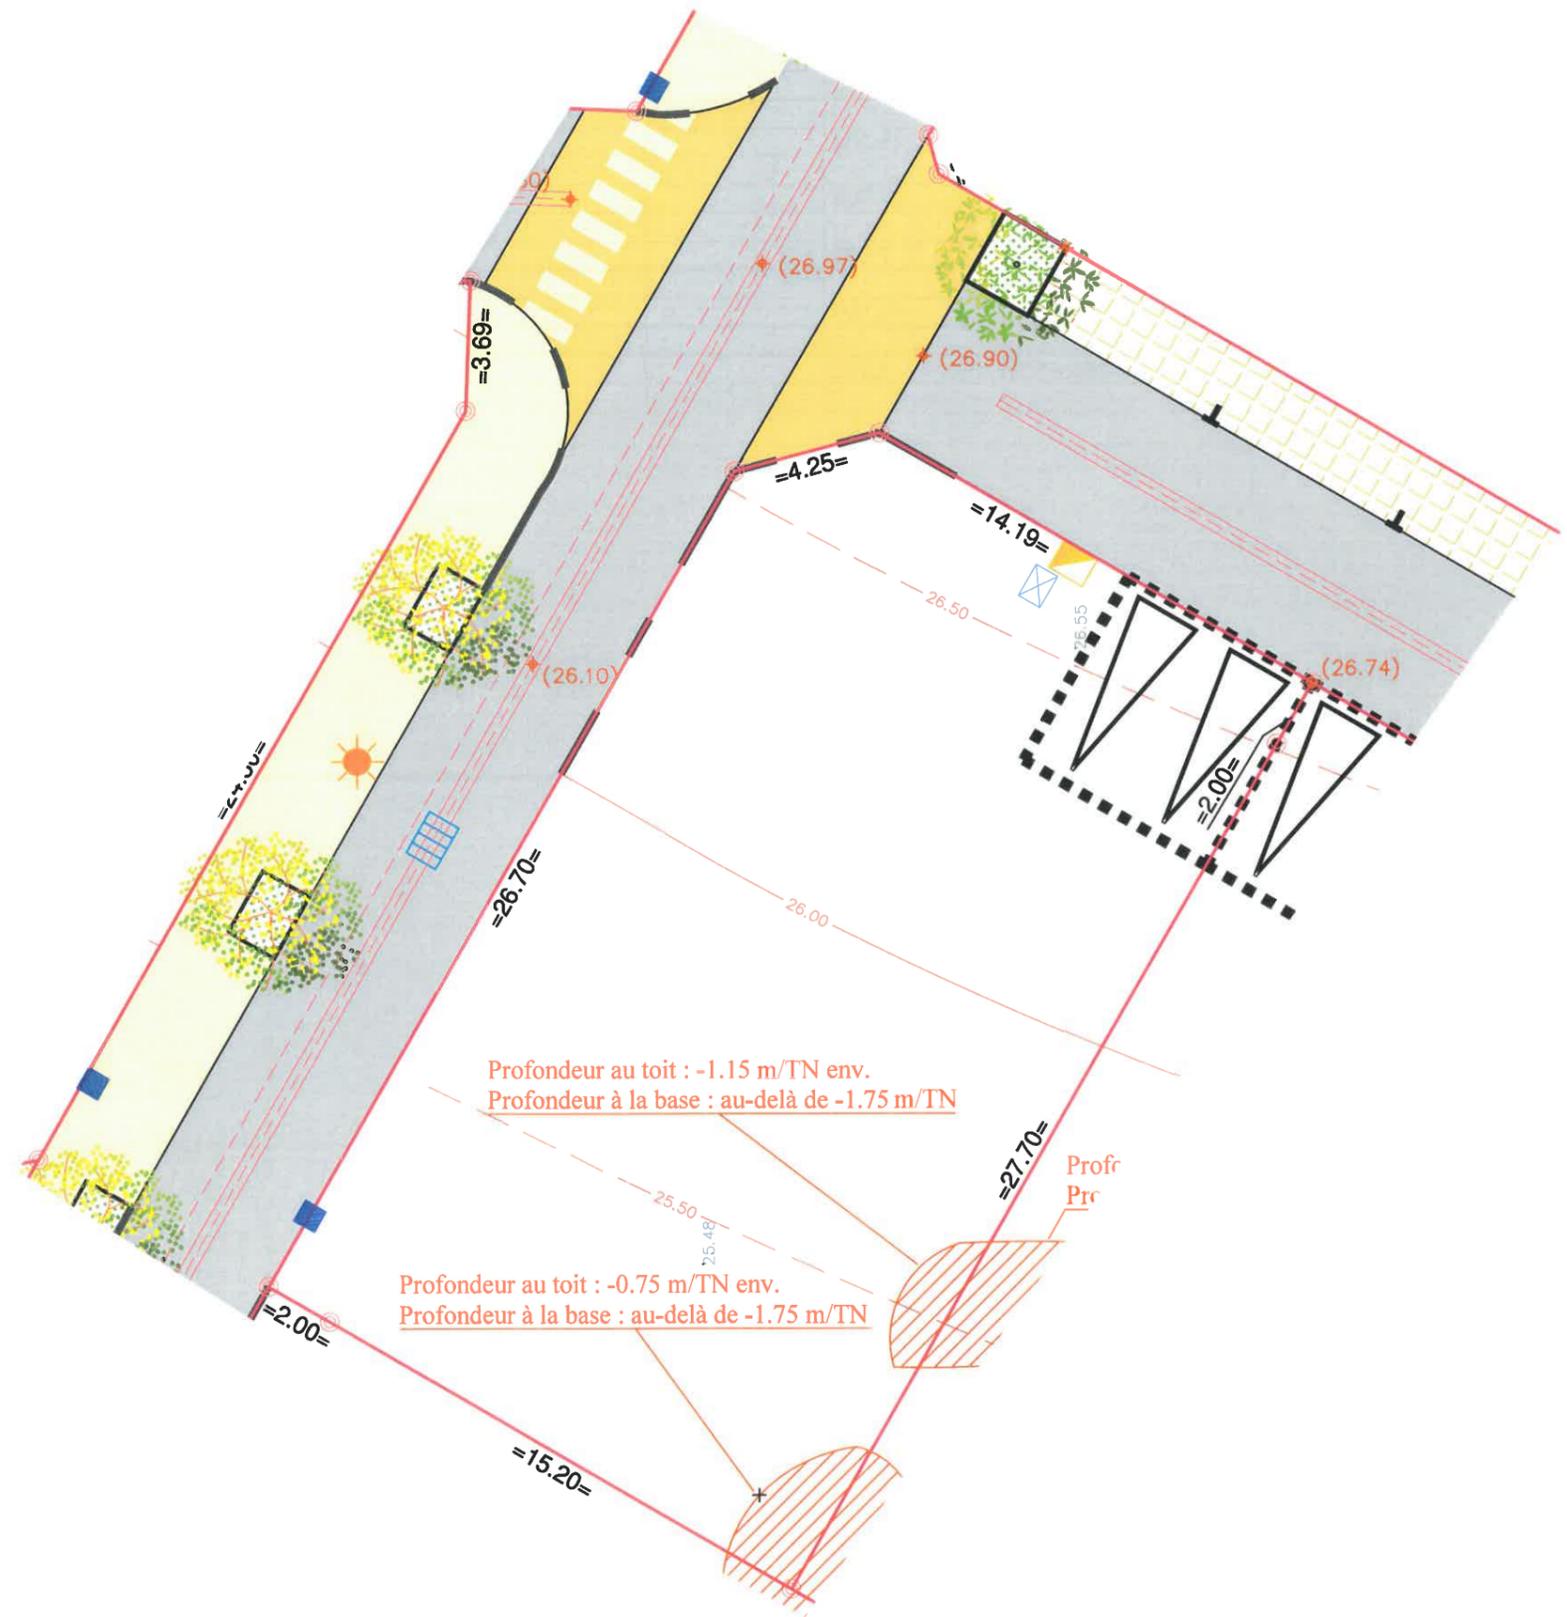

GEOMETRE - EXPERT
BUREAU D'ETUDE TECHNIQUE
Bernard MORINIÈRE
Ingénieur Géomètre Diplômé de l'ESGT
19, Rue La Fontaine - 85000 LA ROCHE SUR YON
Tél : 02.51.24.12.34 - Fax : 02.51.05.83.04
E-mail : moriniere@wanadoo.fr