



Cabinet Frédéric Guilbaudeau


Géomètre-expert D.P.L.G. D.I.T.

Centre d'affaires 5^e Avenue - 7, allée Alain Guénant
85180 LE CHATEAU D'OLONNE
Adresse postale : B.P. 10145 - 85104 Les Sables d'Olonne Cedex
Tél : 02.51.95.16.86 - Fax : 02.51.32.93.57
E.mail : contact@guilbaudeau.fr

Lotissement "La Tonnelle"

COMMUNE DU POIROUX

Réalisation : SA Coopérative Vendéenne du Logement

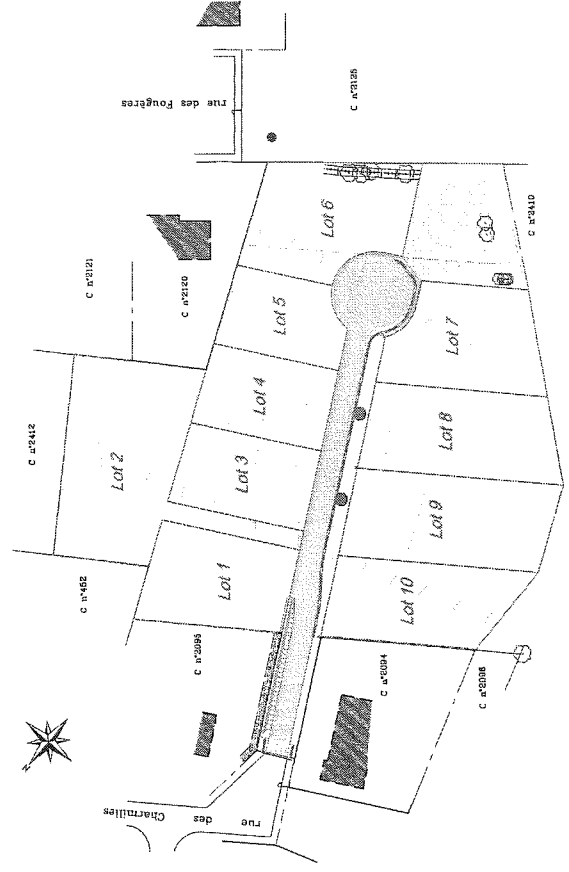


Permis d'aménager : n° PA 085 179 12 S0001
en date du 06 février 2013




SA Coopérative
Vendéenne du Logement

Réf : L 12 5332
Date : Octobre 2013

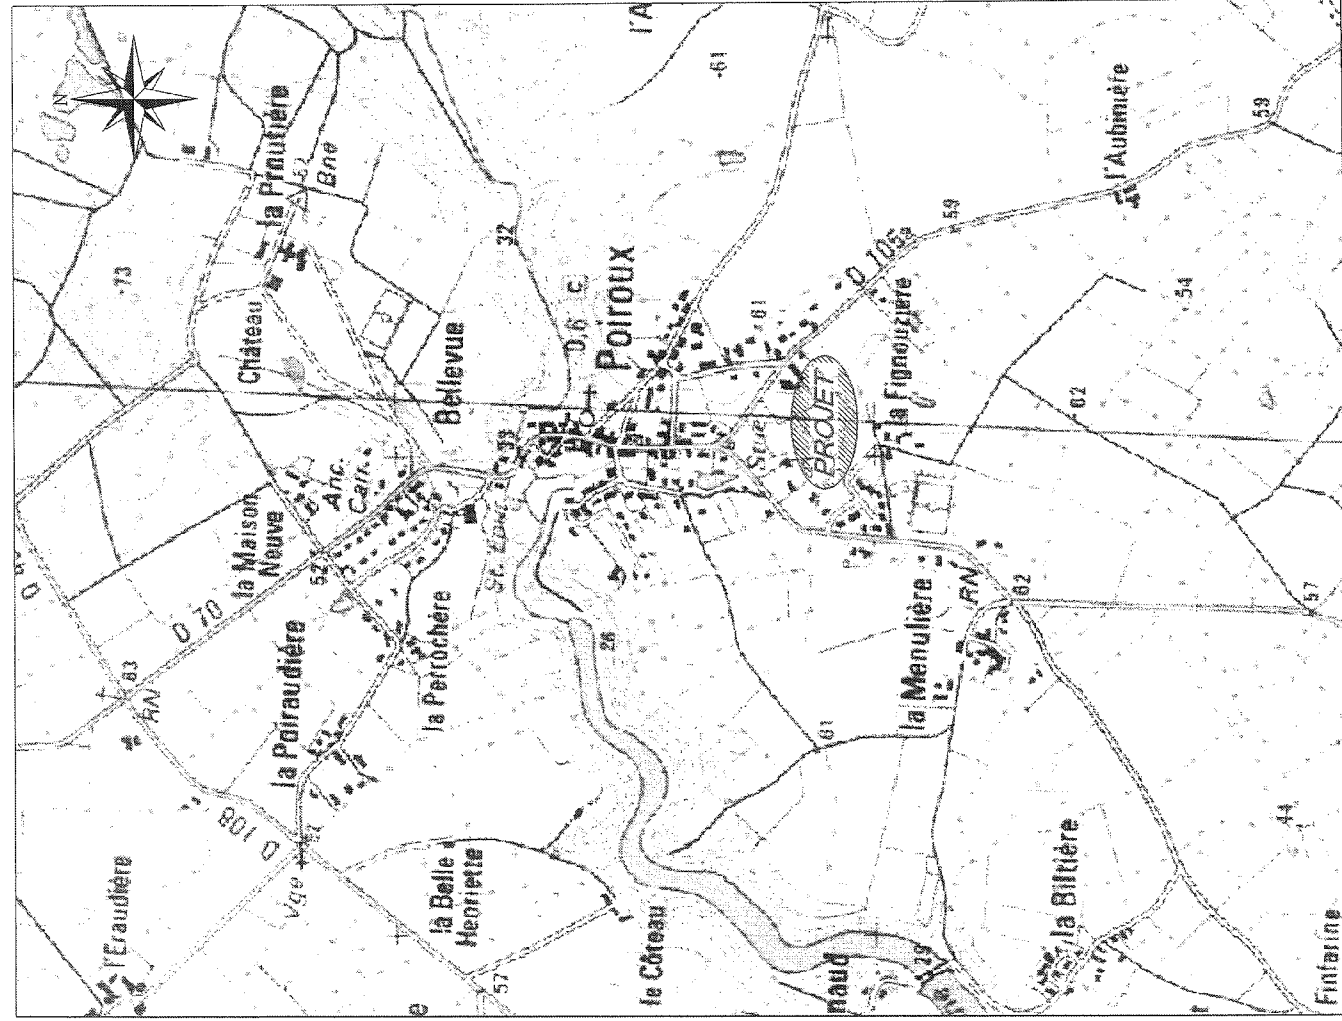


PLAN DE RECOLEMENT EU EP

Echelle : 1/250

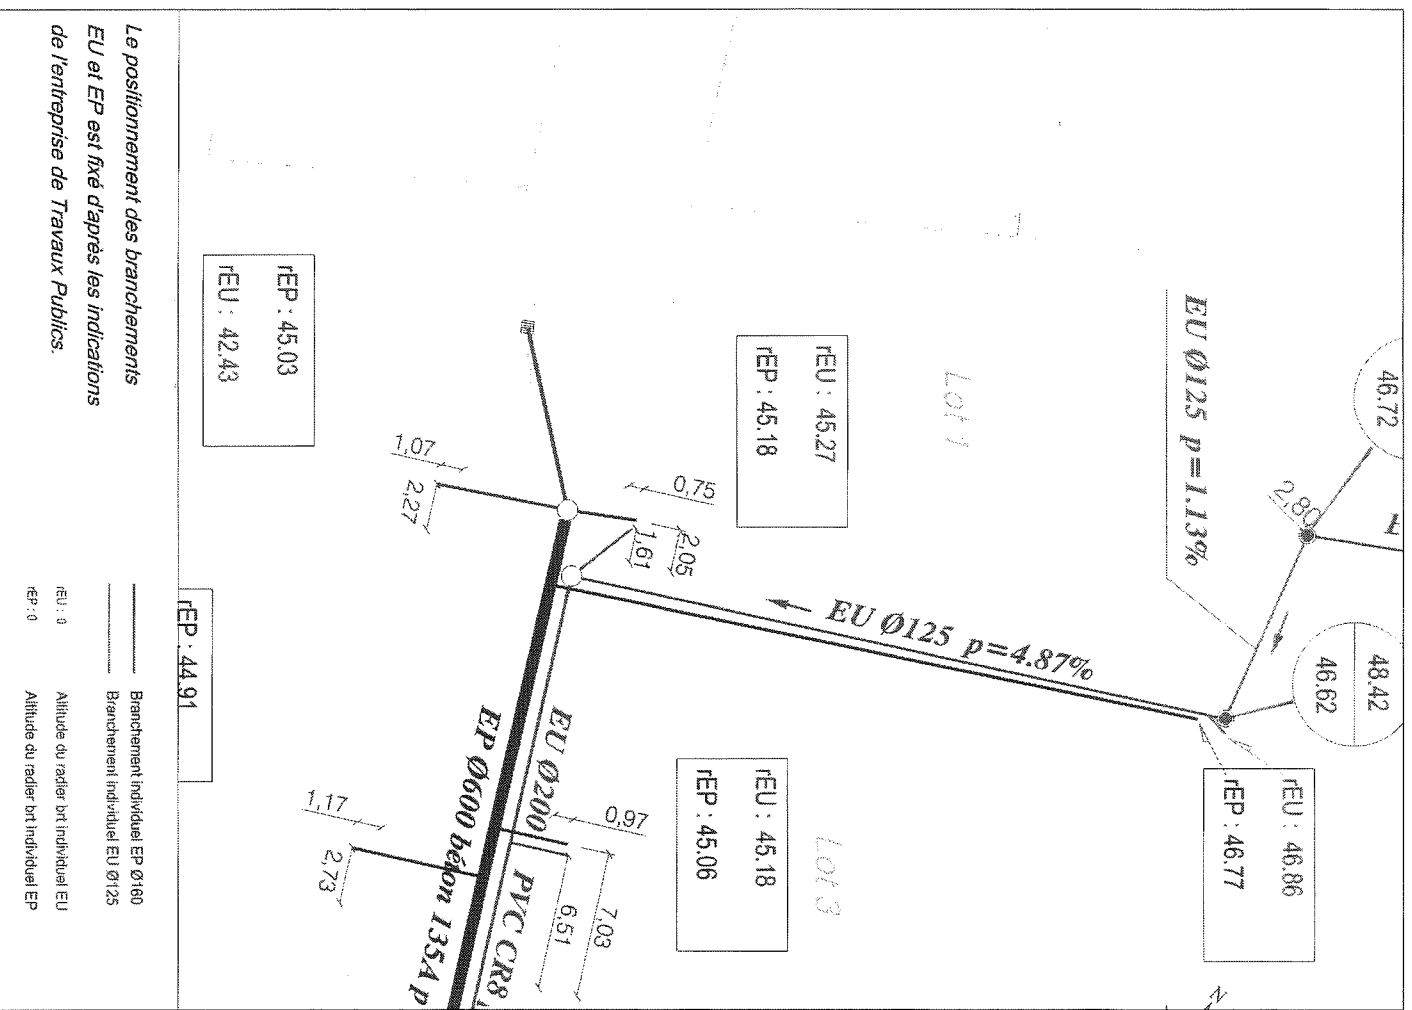

PLAN MASSE DU LOT N°1

Référence cadastrale : Section C n° 2424

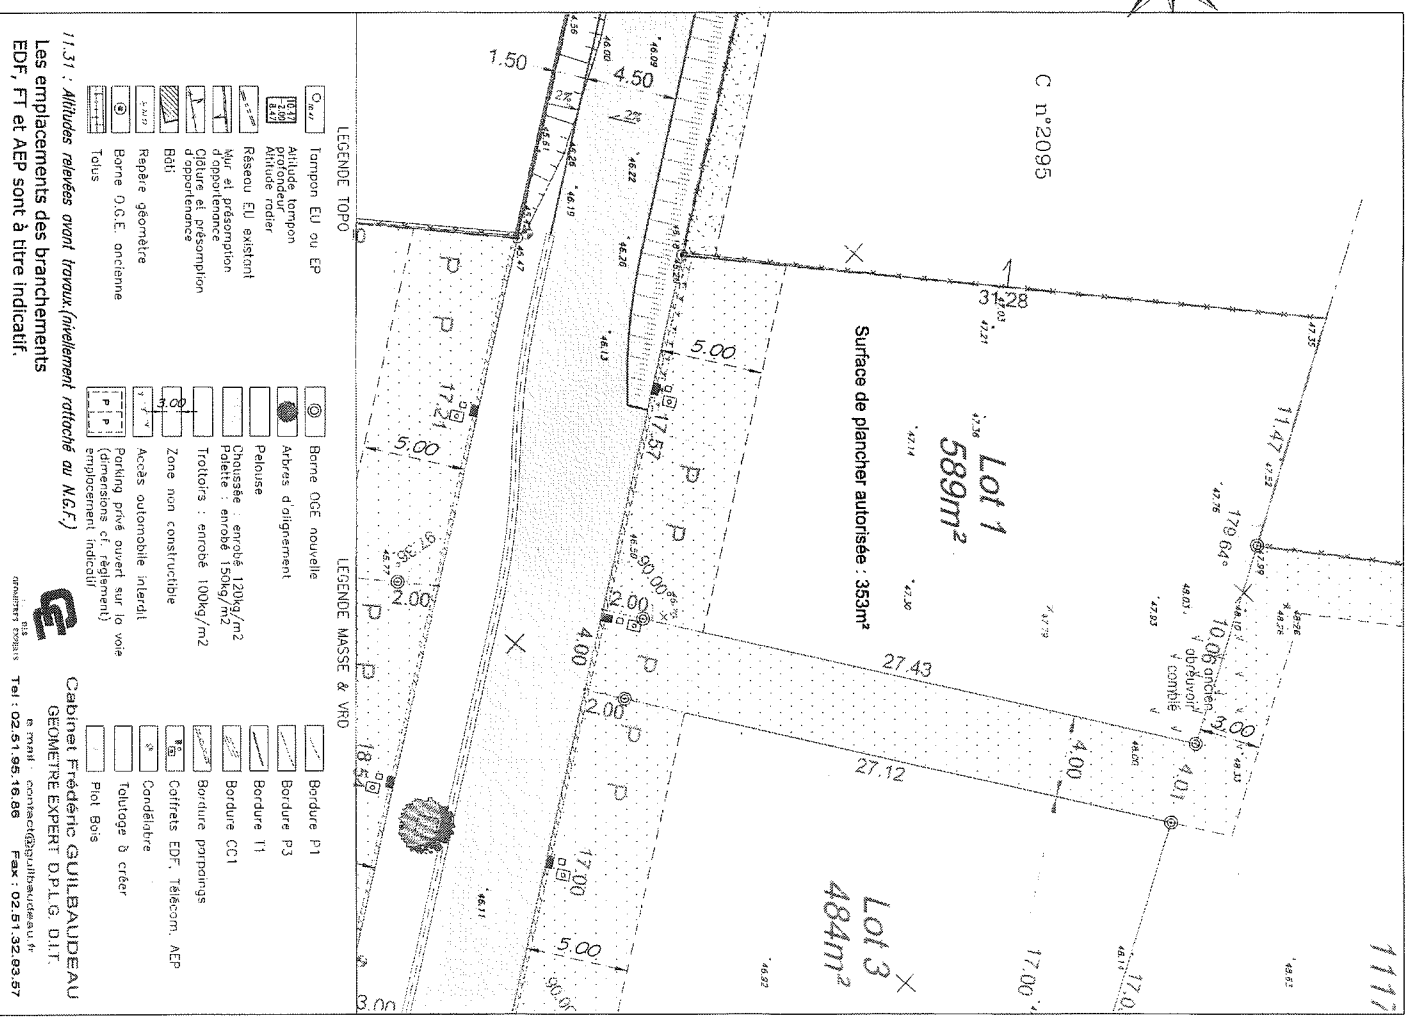


Le positionnement des branchements EU et EP est fixé d'après les indications de l'entreprise de Travaux Publics.

REP : 44.91
 Branchement individuel EP Ø160
 Branchement individuel EU Ø125
 Altitude du radier bvt individuel EU
 Altitude du radier bvt individuel EP

1/31 : Altitudes relevées avant travaux (niveauement rattaché au N.G.F.)
 Les emplacements des branchements EDF, FT et AEP sont à titre indicatif.

Cabinet Frédéric GUIBAUDEAU
 GEOMETRE EXPERT D.P.L.G. D.I.T.
